



Tunnus	Muutos	Nimi	Tm/Tmi	27.10.06
a	KS. MUUTOSLEHTI LVI-0507R	TMi/TMi		
b	LOPPUPIIRUSTUS			07.09.07

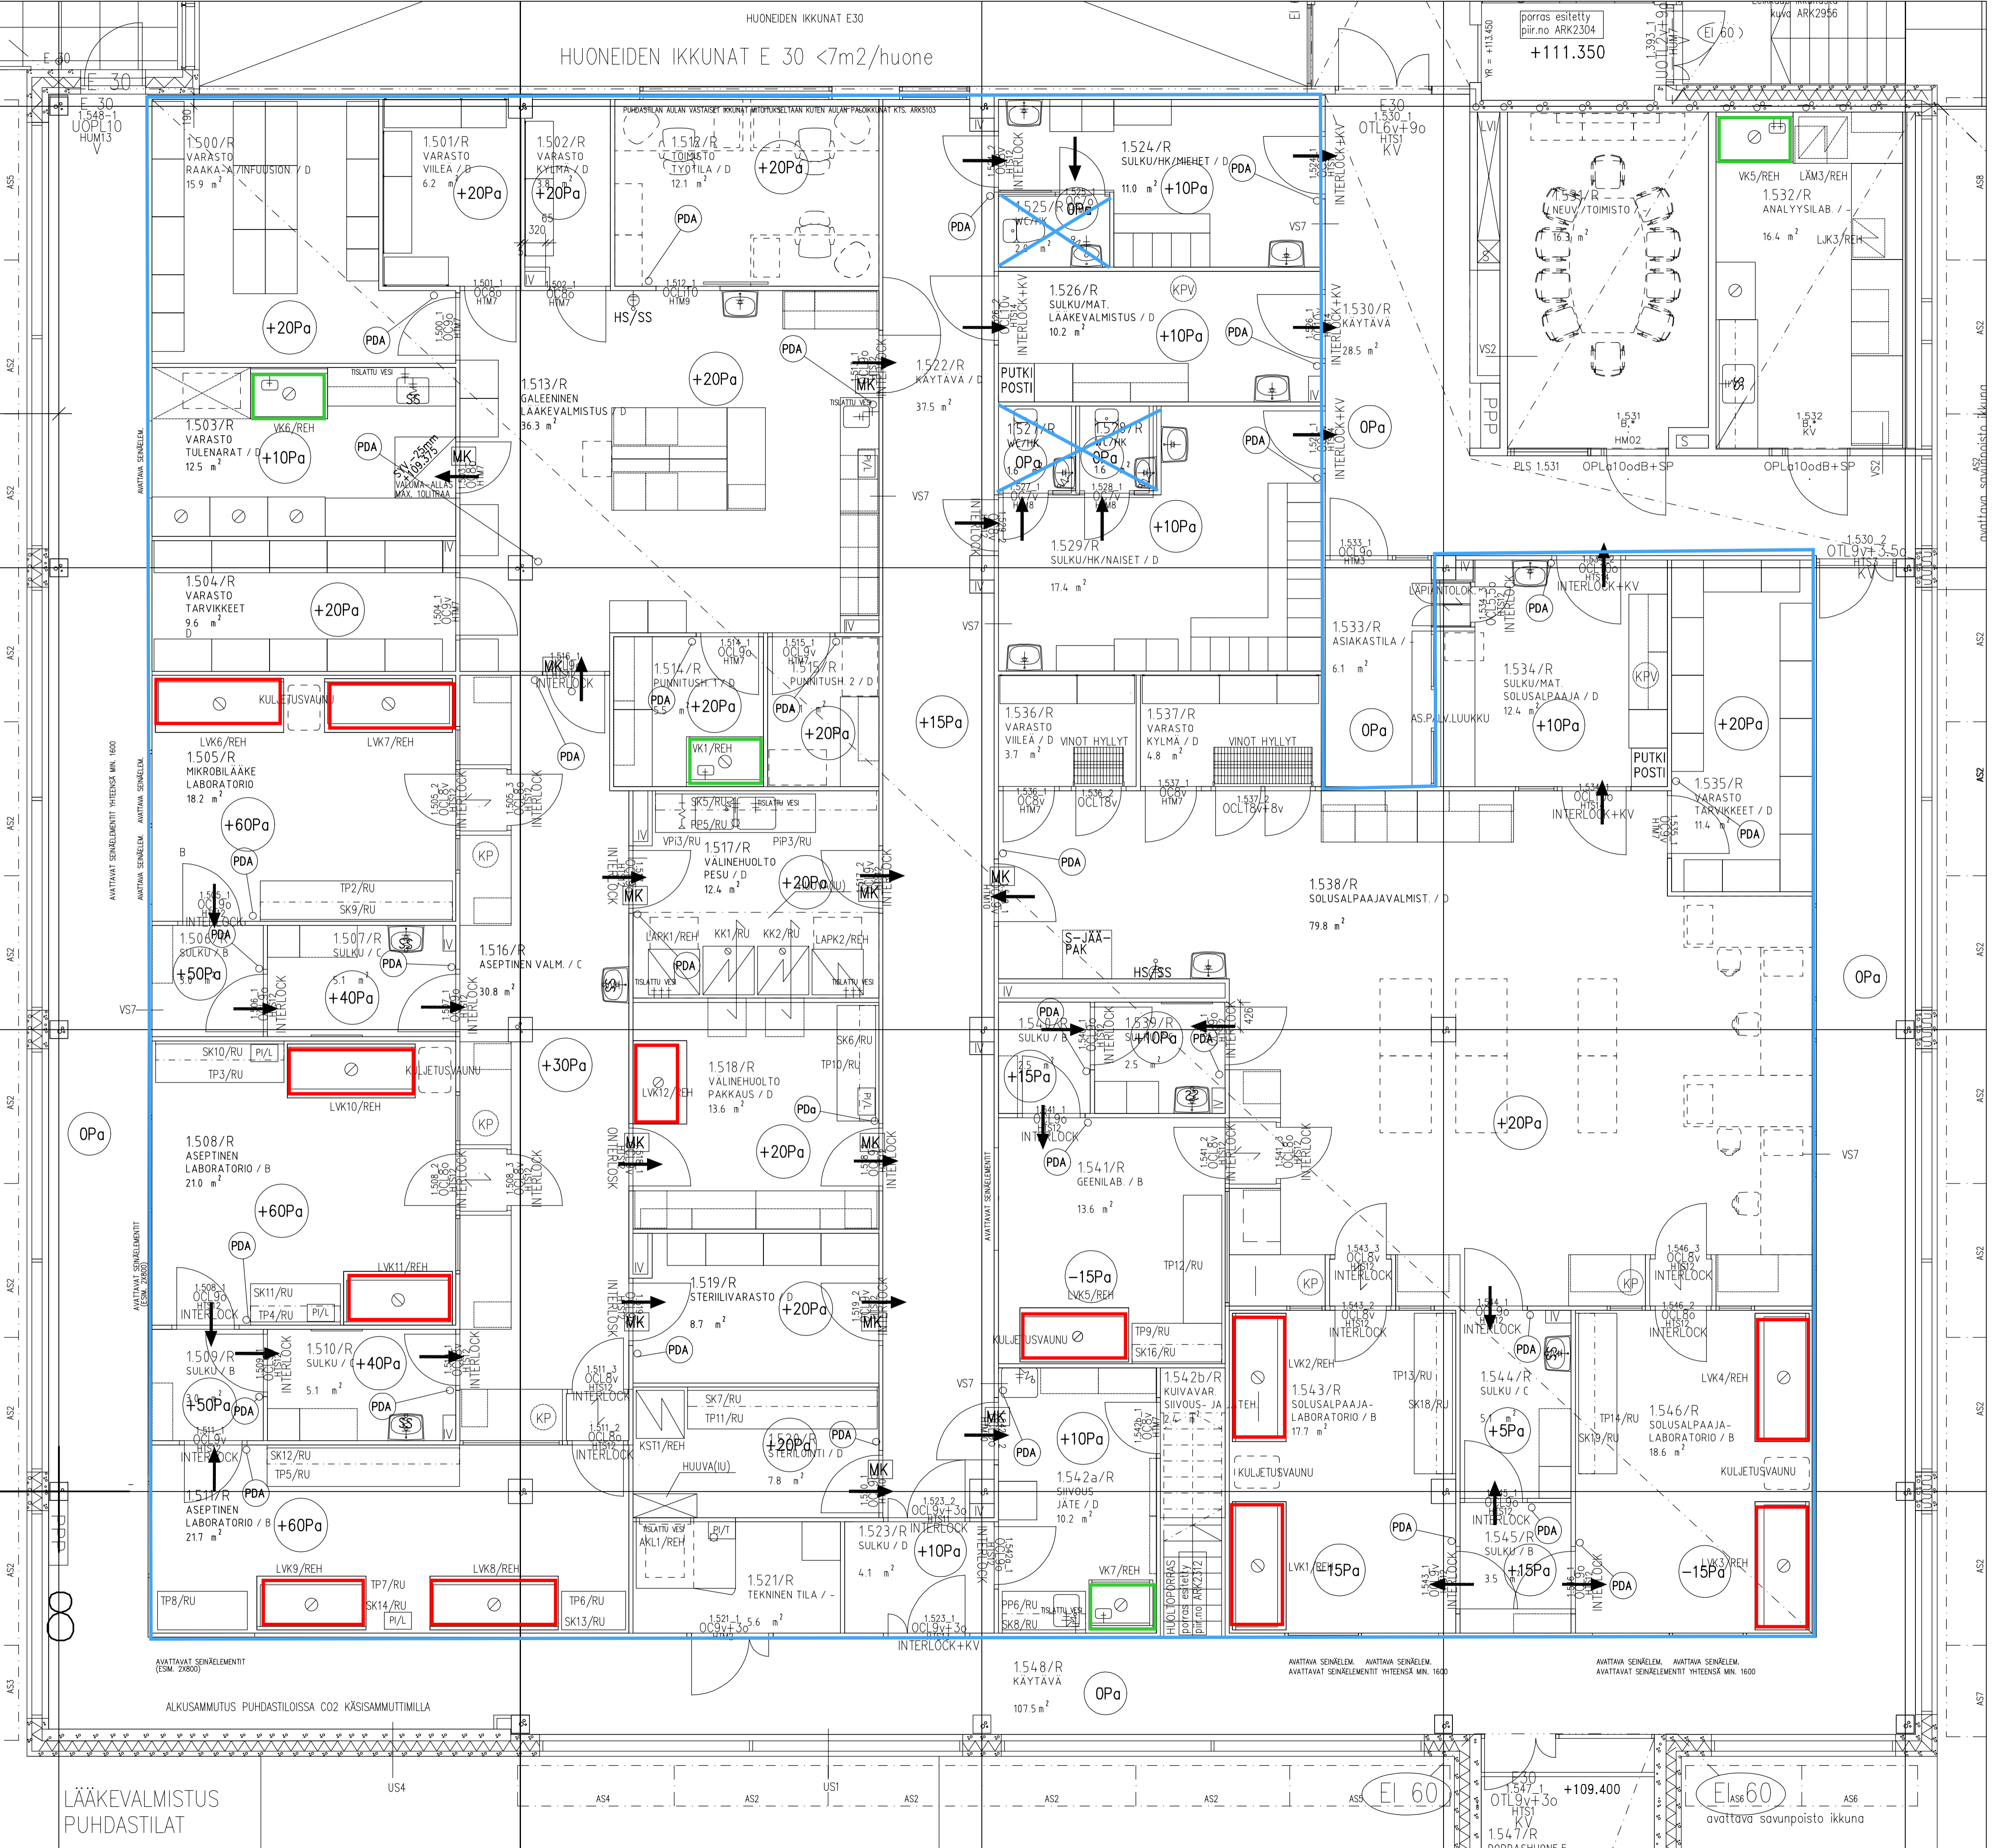

- VETOKAAPPI
- LAMINAARI-ILMAVIRTAKAAPPI
- AT-REST PARTIKKELIMITTAUKSET

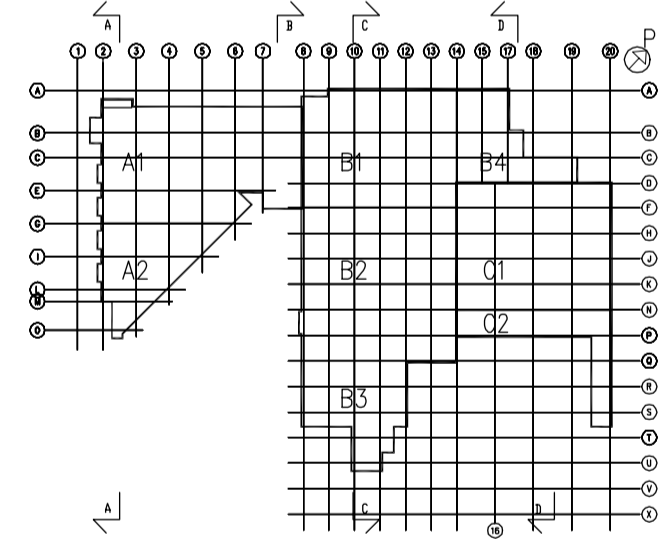

LOPPUPIIRUSTUS KOJA TEKNIikka OY

PERUSTUO ARKKITEHDIN 23.08.2007 TOIMITAMAAN POHJAAN			
Kaupunginosa/kyä	Korttel/tila	Tontti/nro	Viranomaisen merkintä
881	881	21	
Rakennuslupamäärä	JUDDISRAKENNUS	Piirustustyyppi	ILMANVAIHTO
Rakennuksen nimi ja osite	TAYS R-UUDISRAKENNUS TEISKONTIE 35 33521 TAMPERE	Piirustuksen sisältö	Puhdistustilan PAINESUITEET JA PAINE-EROMITTARIT
Rakennus	Insinööritoimisto GRANLUND KUOPIO OY	Hankkijasta	TAYS R-UUDISRAKENNUS TEISKONTIE 35 33521 TAMPERE
Hyväksytty	Hyväksytty	CAD	..\06534\kiiiteist\CAD\LVI\lvi\06534_3911R_ML.dwg
Projekti	JV	Aik	TAYS R-UUDISRAKENNUS
Pvm	2.5.2006	Luonnos	LVI 3911R
Suunnittelija ja piirustuksen tekijä: JUKKA VASARA DI			
Kaupunginosa/kyä	Korttel/tila	Tontti/nro	Viranomaisen merkintä
881	881	21	
Rakennuslupamäärä	JUDDISRAKENNUS	Piirustustyyppi	TYÖPIIRUSTUS
Rakennuksen nimi ja osite	TAYS R-UUDISRAKENNUS TEISKONTIE 35 33210 TAMPERE	Piirustuksen sisältö	Pohjapiirustus, 1.kerros, osa b3
Rakennus	Arkkitehdit Martikainen Oy	Hankkijasta	TAYS R-UUDISRAKENNUS TEISKONTIE 35 33210 TAMPERE
Hyväksytty	Hyväksytty	CAD	..\06534\kiiiteist\CAD\LVI\lvi\06534_3911R_ML.dwg
Projekti	JV	Aik	TAYS R-UUDISRAKENNUS
Pvm	2.5.2006	Luonnos	LVI 3911R
Suunnittelija ja piirustuksen tekijä: JUKKA VASARA DI			


LÄÄKEVALMISTUS PUHDASTILAT

EL 60
avattava savunpoisto ikkuna

ARK2003b3

Liite 2.	Työ/osa	Tilaisuus	Päivämäärä
a	KS. MUUTOSLEHTI LV-0500R	TJ/TM	13.07.06
b	KS. MUUTOSLEHTI LV-0501R	TJ/TM	02.05.06
c	KS. MUUTOSLEHTI LV-0502R	TM/TM	31.07.06
d	KS. MUUTOSLEHTI LV-0507R	TM/TM	27.10.06
e	KS. MUUTOSLEHTI LV-0512R	TM/TM	17.01.06
f	KS. MUUTOSLEHTI	TMi	08.02.07
g	KS. MUUTOSLEHTI	TMi	16.02.07
h	KS. MUUTOSLEHTI LV-0516R	TMi	23.05.07
i	LOPPUPIIRUSTUS		07.09.07

- = PUHDISTUSLUOKKA
- = SÄÄTELY, PUHDISTUSLUOKKA MOLEMMILLA PUOLILLA
- = PALOPELTI + PUHDISTUSLUOKKA
- = OVIRAKO, 20 mm:n RAKO OVEN ALLA

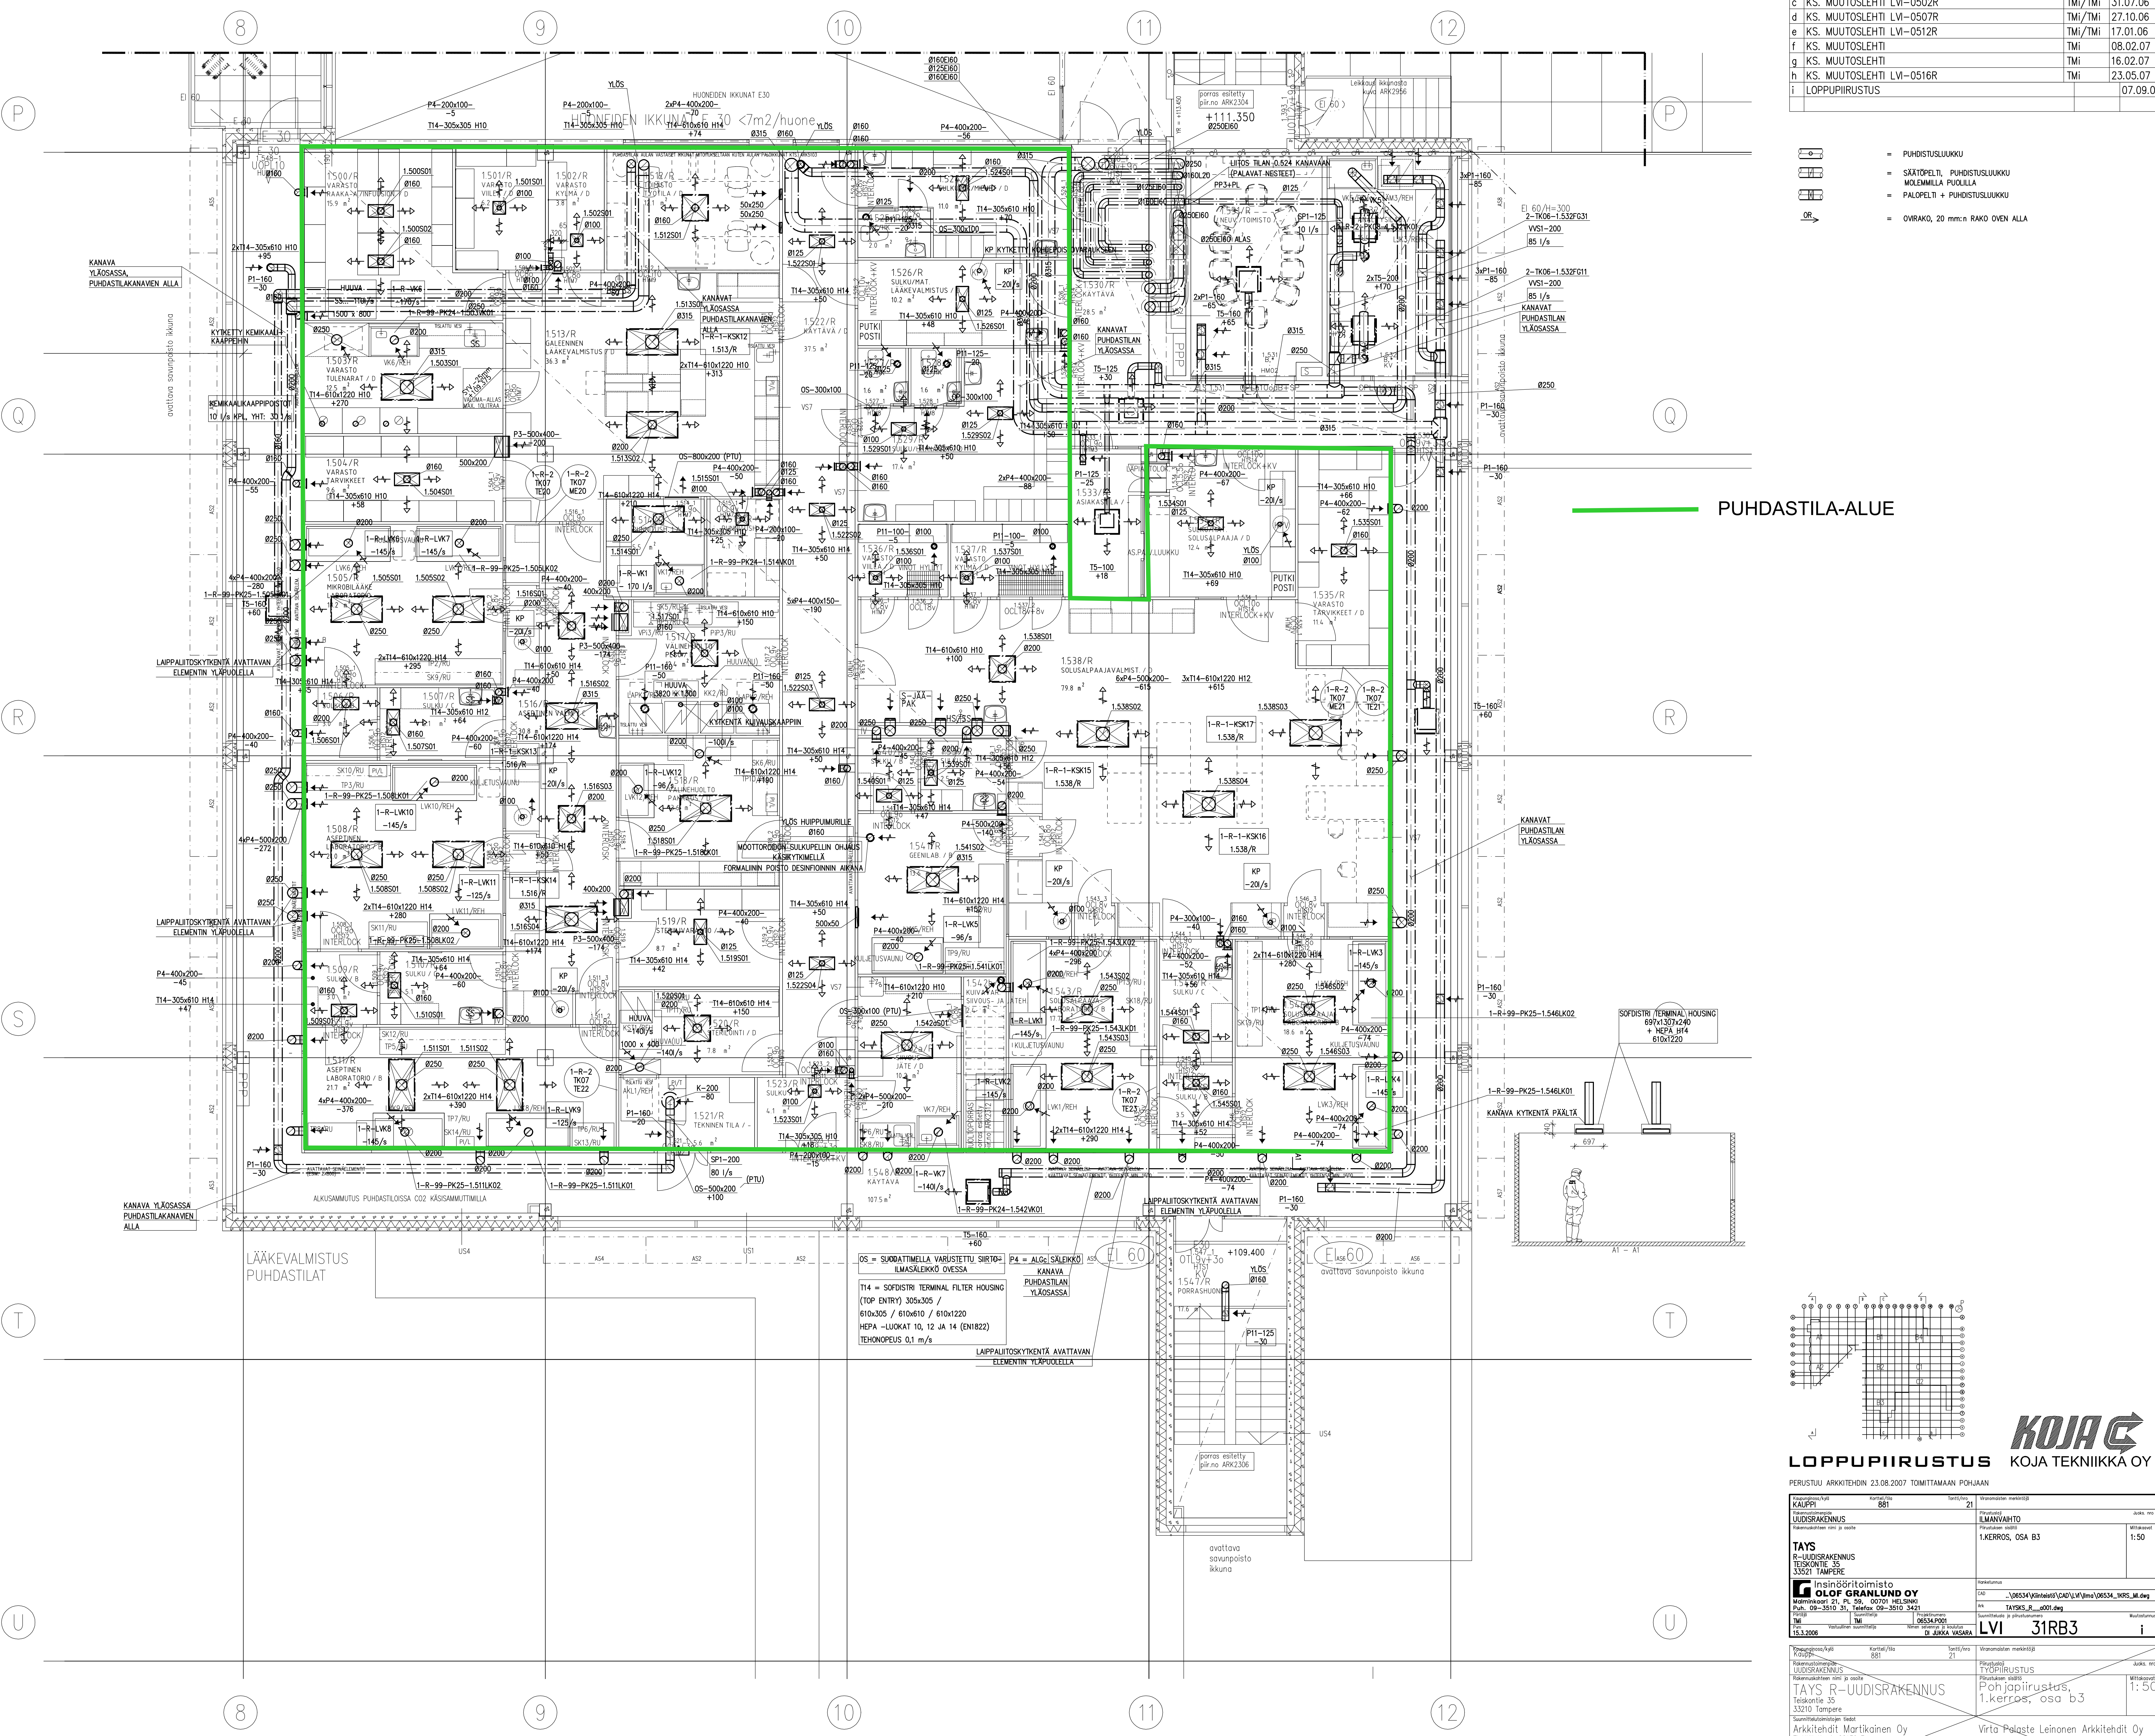


PUHDASTILA-ALUE

OS = SUODATTIMILLA VARUSTETTU SIIRTO-ILMASÄILKÖ OVESSA P4 = ALG: SÄILEIKKO KANAVA PUHDASTILAN YLÖSSASSA

T14 = SODISTRI TERMINAL FILTER HOUSING (TOP ENTRY) 305x305 / 610x305 / 610x610 / 610x1220 HEPA -LUOKAT 10, 12 JA 14 (EN1822) TEHNOPEUS 0,1 m/s

LAIPPALITUSKYTKENTÄ AVATTAVAN ELEMENTIN YLÄPUOLELLA

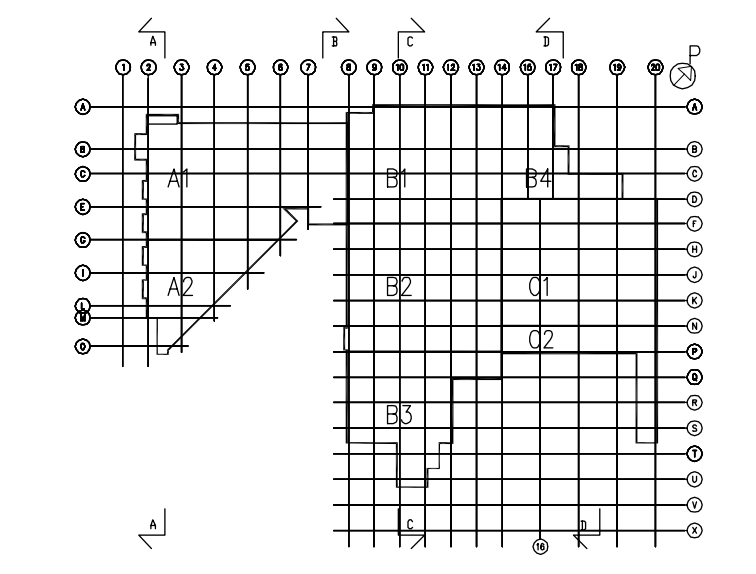

KOJA
LOPPUPIIRUSTUS KOJA TEKNIikka OY




Muutos		Liite 3.	
a	KS. MUUTOSLEHTI LVI-0507R	TM1/TM1	27.10.07
b	LOPPUPIIRUSTUS		07.09.07

PDA
MK=Magneettikytkin

IN-OPTION PARTIKKELIMITTAUKSET

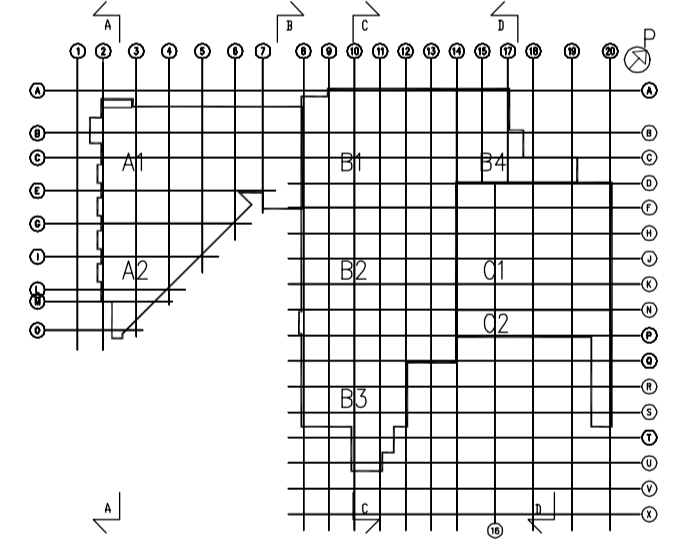

LOPPUPIIRUSTUS KOJA TEKNIikka OY

PERUSTUVA ARKKITEHDIN 23.08.2007 TOIMITTAMAAN POHJAAN

Kaupunginosa/kyli	Kortteli/tila	Tontti/nro	Viranomaisen merkintä
KAUPPI	881	21	
Rakennuslupa JUDISRAKENNUS			Piirustustyö ILMANVAIHTO
Rakennuskohde nimi ja osoite			Mittakaava PUHDASTILAN PAINESUITEET JA PAINE-EROMITTARIT
TAYS R-UUDISRAKENNUS Teiskontie 35 33521 TAMPERE			1:50
Insinööritoimiston GRANLUND KUOPIO OY Hyrräkatu 3, 70500 KUOPIO Puh. 017-266 3000, telefax 017-262 3261			Horakotunnus ..06534\Kiinteistö\CAD\LV\lvi\06534_3911R_ML.dwg
Arkkitehti J.V.	Arkkitehti J.V.	Projekti 06534.P001	Arkkitehti TAYSKS_R_001.dwg
Pvm 2.5.2006	Vastuullinen suunnittelija JURKA VASARA DI	Nimen selvitys ja koulutus JURKA VASARA DI	Luokitus ja piirustusnumero LVI 3911R


Kaupunginosa/kyli	Kortteli/tila	Tontti/nro	Viranomaisen merkintä
KAUPPI	881	21	
Rakennuslupa JUDISRAKENNUS			Piirustustyö TYÖPIIRUSTUS
Rakennuskohde nimi ja osoite			Mittakaava Pohjapiirustus, 1.kerros, osa b3
TAYS R-UUDISRAKENNUS Teiskontie 35 33210 Tampere			1:50
Arkkitehti Martikainen Oy	Arkkitehti Martikainen Oy	Projekti 06534.P001	Arkkitehti Virta Palaste Leinonen Arkkitehdit Oy
Pvm 22.8.2005	Vastuullinen suunnittelija A-J Martikainen arkkitt. SAFA	Nimen selvitys ja koulutus A-J Martikainen arkkitt. SAFA	Arkkitehti Pursimiehenkatu 29-31B, 00150 Helsinki puh 09-461211 fax 09-4553880
Suunnittelija KP	Tarkastanut AJM	Työ-/hankenumero A-J Martikainen arkkitt. SAFA	Suunnittelu- ja piirustusnumero Tiedoston nimi BARF2003
			Muutosnumero ARK2003b3

LÄÄKEVALMISTUS
PUHDASTILAT

EL 60
+109.400

EL 60
avattava savunpoisto ikkuna


Tunnus	Muutos	Nimi	Tilite
a	KS. MUUTOSLEHTI LVI-0507R	TMi/TMi	27.10.06
b	LOPPUPIIRUSTUS		07.09.07

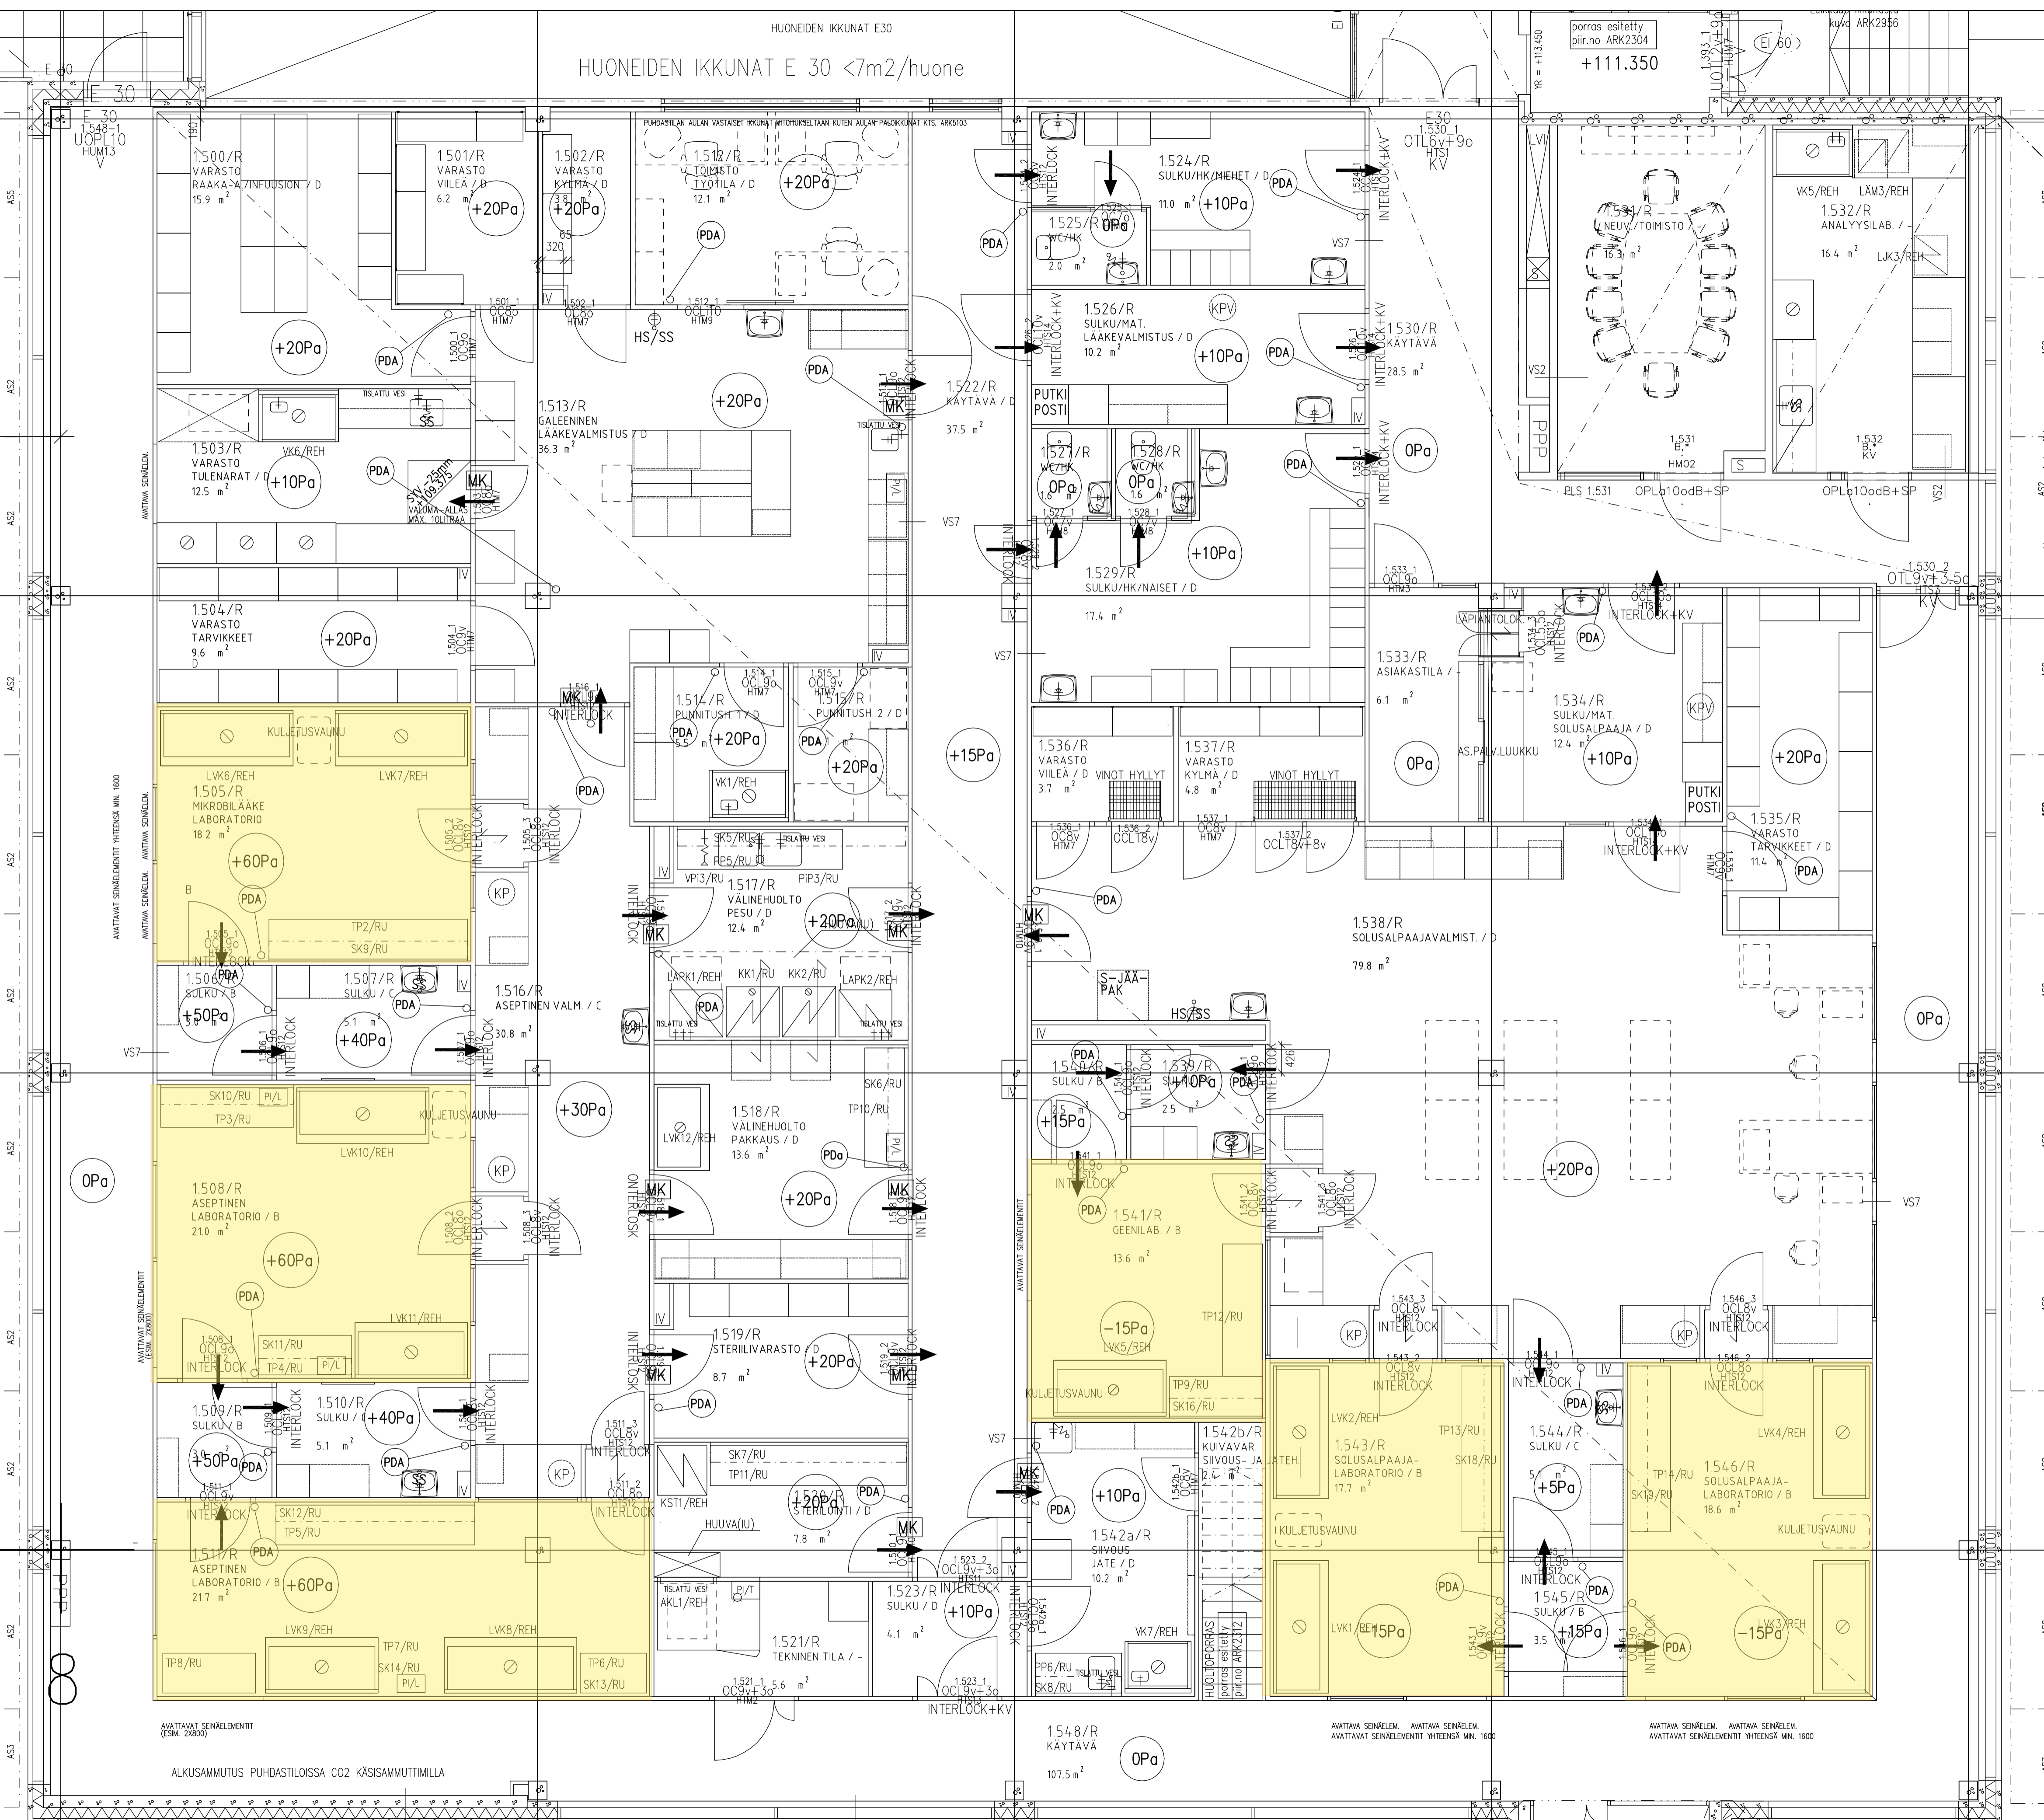

PDA

MK=Magneettikytkin

TOIPUMISMITTAUKSET

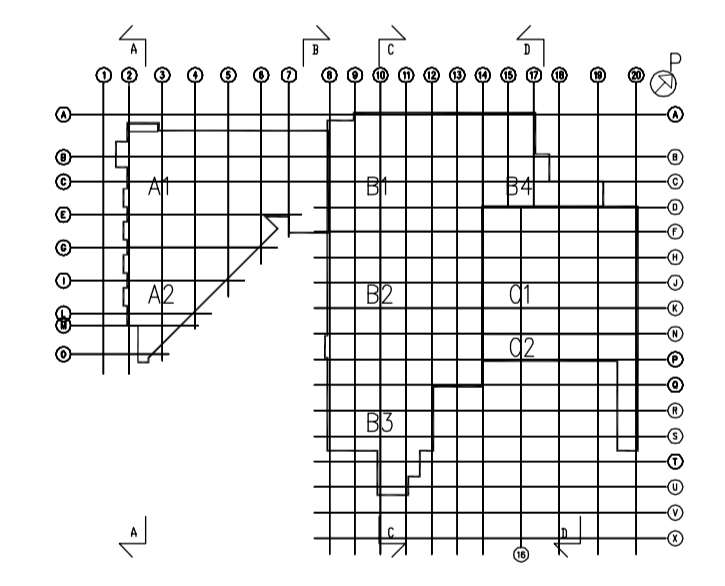

LOPPUPIIRUSTUS KOJA TEKNIikka OY

PERUSTUO ARKKITEHDIN 23.08.2007 TOIMITTAMAAN POHJAAN

Kaupunginosa/kyli	Kortteli/tila	Tontti/nro	Viranomaisen merkintä
KAUPPI	881	21	
Rakennuslupa- ja suunnittelun nimi ja osoite	Puhdastilan painesuhteet ja paine-eromittarit		
TAYS R-UUDISRAKENNUS Teiskontie 35 33521 TAMPERE	Mittakaava 1:50		
Insinööritoimisto GRANLUND KUOPIO OY Hyrskäkatu 3, 70500 KUOPIO Puh. 017-266 3000, telefax 017-262 3261	Mittakaava 1:50		
Projekti- ja suunnittelu- ja piirustusnumero	Suunnittelun ja piirustuksen nimi		
06534.P001	LVI 3911R		

Kaupunginosa/kyli	Kortteli/tila	Tontti/nro	Viranomaisen merkintä
KAUPPI	881	21	
Rakennuslupa- ja suunnittelun nimi ja osoite	Pohjapiirustus, 1.kerros, osa b3		
TAYS R-UUDISRAKENNUS Teiskontie 35 33210 Tampere	Mittakaava 1:50		
Arkkitehtitoimiston tiedot	Virto Palaste Leinonen Arkkitehdit Oy		
Arkkitehti Martti Kari	Pursimiehenkatu 29-31B, 00150 Helsinki		
Projekti- ja suunnittelun nimi ja osoite	Puh 09-461211 fax 09-4553880		
Arkkitehti Martti Kari	Puh 09-461211 fax 09-4553880		
Projekti- ja suunnittelun nimi ja osoite	Suunnittelun ja piirustuksen nimi		
ARK2003b3	LVI 3911R		

LÄÄKEVALMISTUS PUHDASTILAT

EL 60

avattava savunpoisto ikkuna